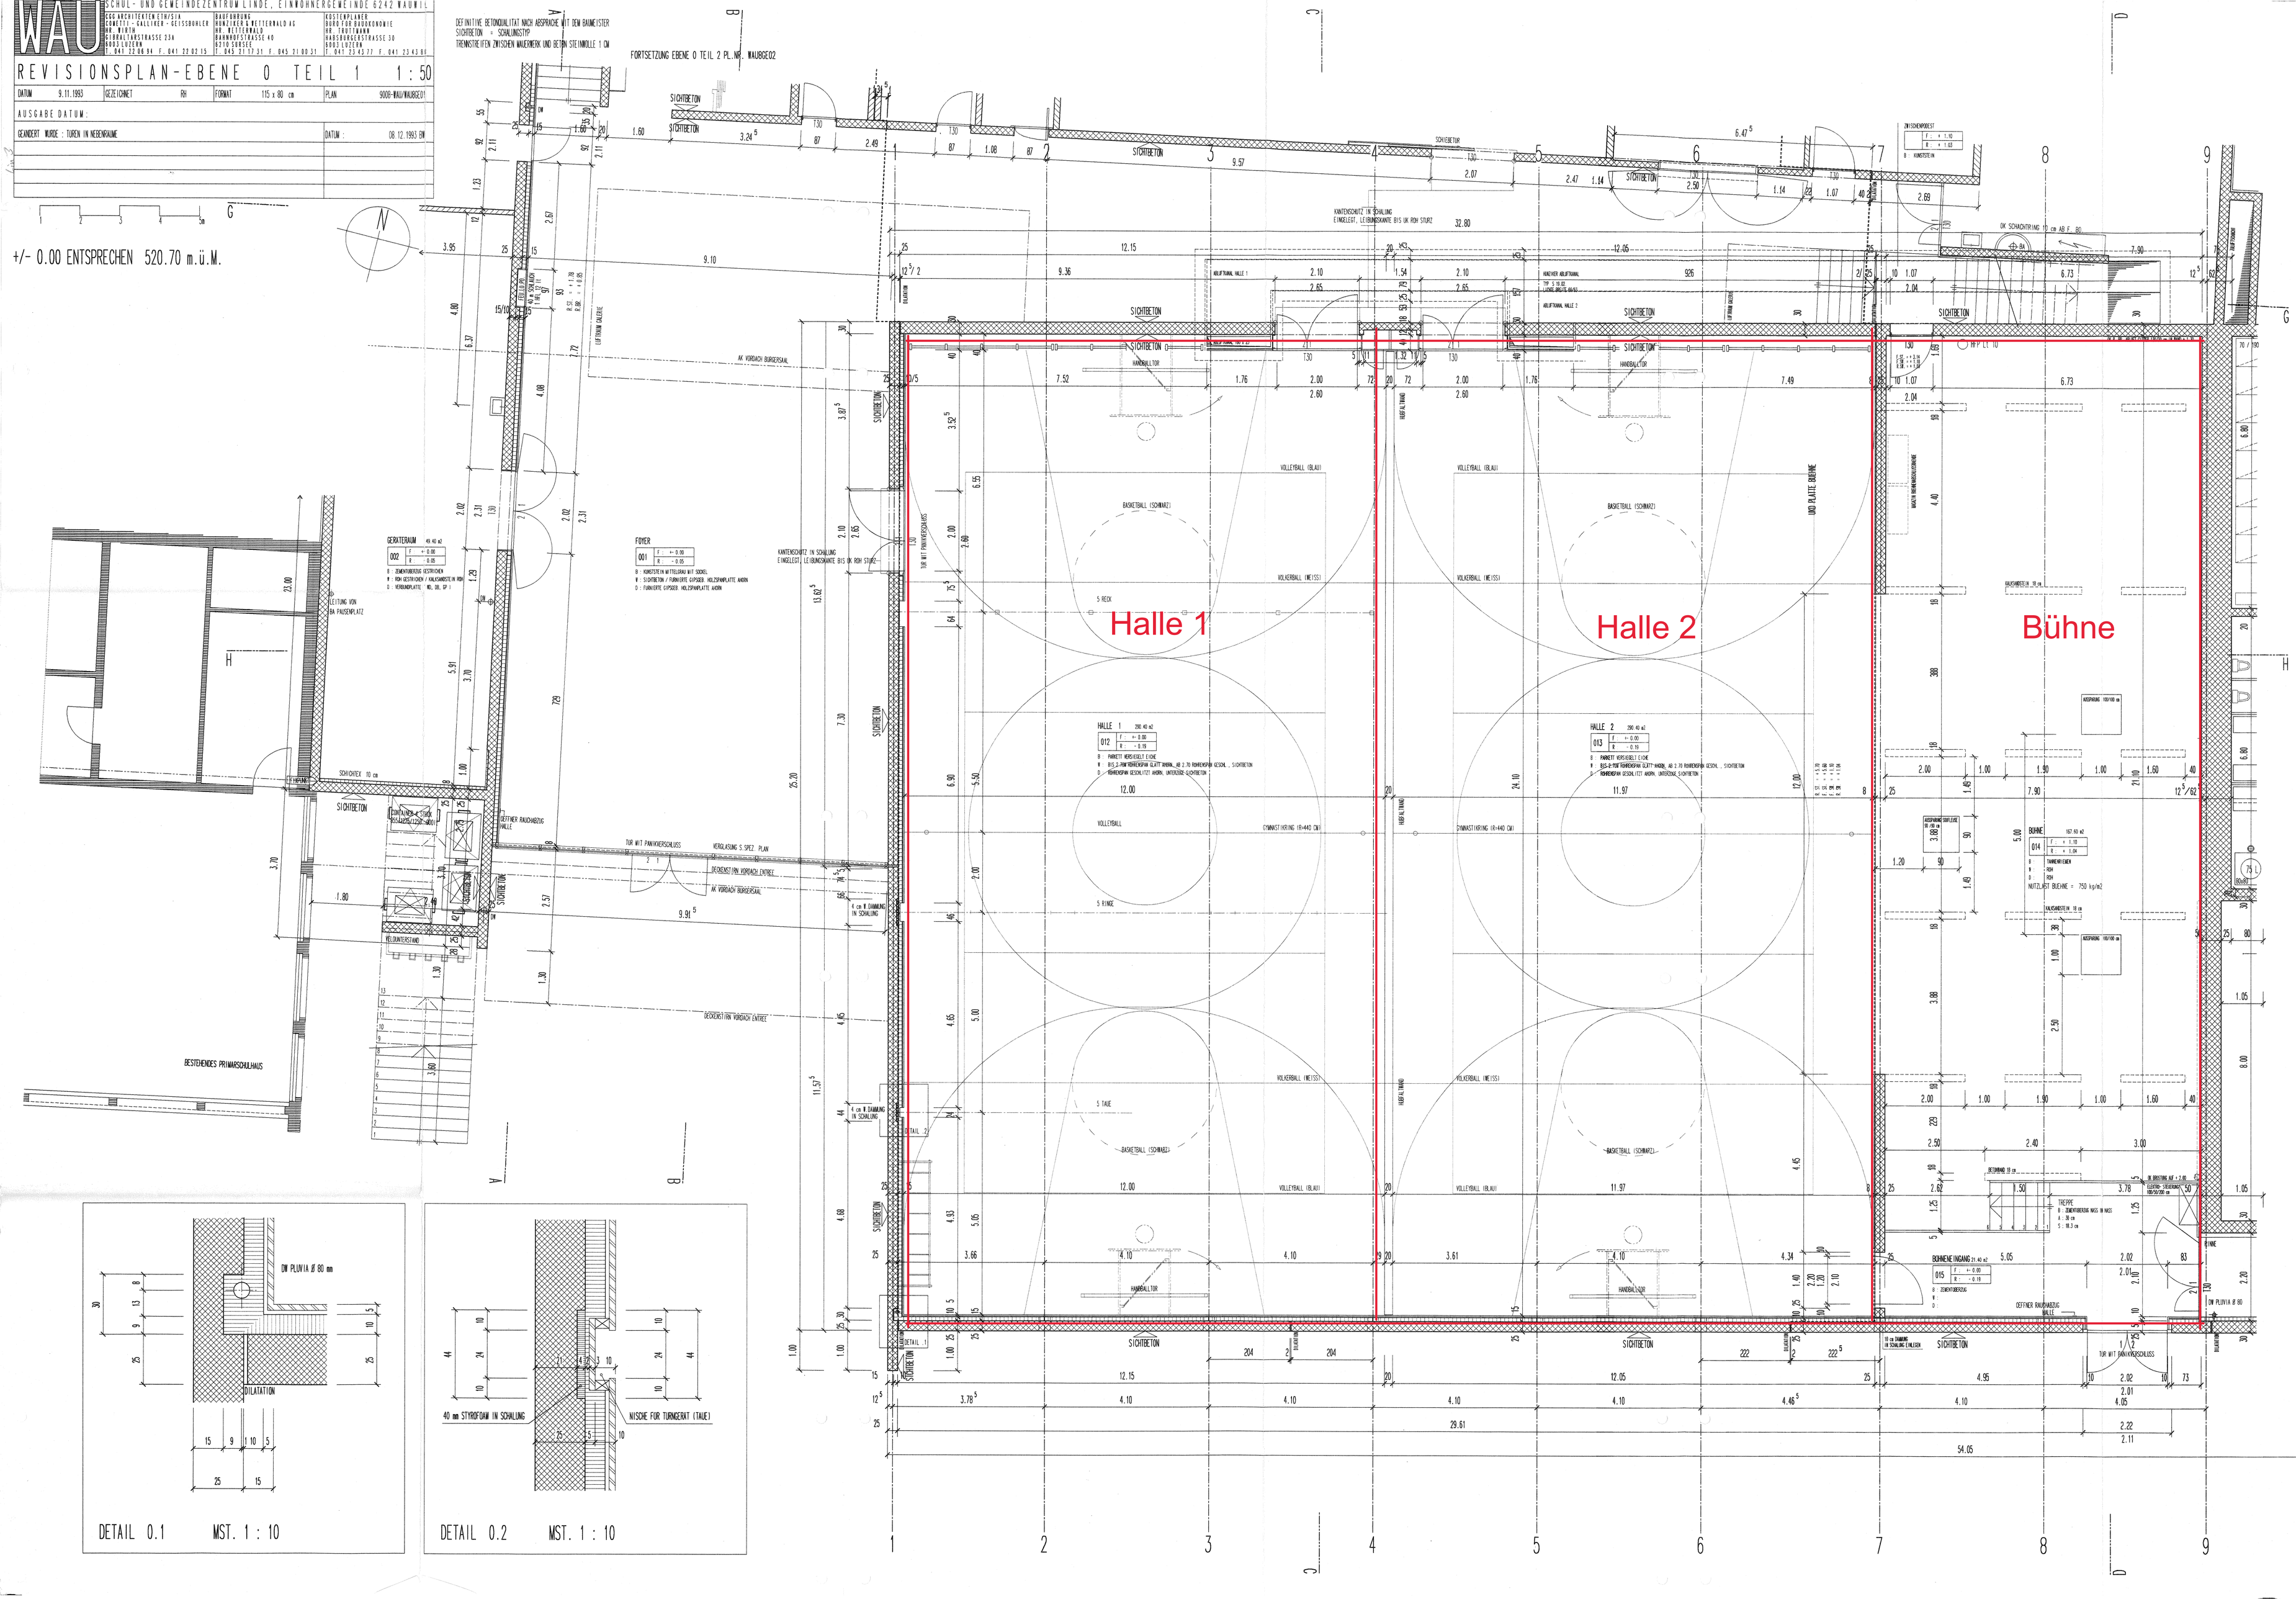
WAU
SCHUL- UND GEMEINDEZENTRUM LINDE, EINWOHNERGEMEINDE 6242 WAUWIL
REVISIONSPLAN-EBENE 0 TEIL 1 1:50
DATUM 9.11.1993
GEZEICHNET RH
FORMAT 115 x 80 cm
PLAN 9008-WAU/WAU8E01
AUSGABE DATUM:
GEÄNDERT WURDE : TUREN IN NEBENRÄUME
DATUM : 08.12.1993 BW
+/- 0.00 ENTSPRECHEN 520.70 m.ü.M.
FORTSETZUNG EBENE 0 TEIL 2 PL.NR. WAU8GE02
Halle 1
Halle 2
Bühne
BESTEHENDES PRIMARSCHULHAUS
DETAIL 0.1 MST. 1 : 10
DETAIL 0.2 MST. 1 : 10
40 mm STYROFOAM IN SCHALLUNG
NISCHE FÜR TURNGERÄT (TAUE)